

(参考様式3) 参考図面 (社会資本整備総合交付金)

計画の名称	美しく活力のあるいしかわの水環境づくり	変更回数	6
計画の期間	平成27年度 ~ 平成31年度 (5年間)	交付対象	石川県、金沢市、七尾市、小松市、輪島市、珠洲市、加賀市、羽咋市、かほく市、白山市、能美市、野々市市、津幡町、内灘町、志賀町、宝達志水町、中能登町、能登町

- 4-C2-1 小松市全処理区 普及活動・広報活動
- 4-C2-2 小松市全処理区 接続促進
- 4-C2-3 小松市全処理区 下水道整備計画策定
- 4-C2-4 輪島市全処理区 接続促進
- 4-C2-5 珠洲市全処理区 下水道整備計画策定
- 4-C2-6 かほく市全処理区 下水道整備計画策定
- 4-C2-7 宝達志水町全処理区 下水道整備計画策定
- 4-C2-8 中能登町 鹿島中部処理区(汚泥処理施設整備)
- 4-C2-9 中能登町 鹿島中部処理区(汚泥処理施設整備)

4-A2-13~17
輪島市公共下水道事業

4-A2-18~20、4-A2-47
珠洲市公共下水道事業

4-A2-64
能登町公共下水道事業

4-A2-36~38、4-A2-65~66
志賀町公共下水道事業

4-A2-4~8、4-A2-45
七尾市公共下水道事業

4-A2-23~24
羽咋市公共下水道事業

4-A2-41~44、75、76
中能登町公共下水道事業

4-A2-25~26、4-A2-49
かほく市公共下水道事業

4-A2-39~40、4-A2-50、74
宝達志水町公共下水道事業

4-A2-63、68 内灘町公共下水道事業

4-A2-1、4-A2-3、4-A2-51、69
犀川左岸流域下水道事業

4-A2-34~35
津幡町公共下水道事業

4-A2-33 野々市市公共下水道事業

4-A2-54~60、67 金沢市公共下水道事業

4-A2-9~12、4-A2-46
小松市公共下水道事業


4-A2-32 能美市公共下水道事業

4-A2-3、4-A2-52、70
加賀沿岸流域下水道事業(梯川処理区)

4-A2-2~3、71
加賀沿岸流域下水道事業(大聖寺川処理区)

4-A2-27~31、61、62、72、73
白山市公共下水道事業

4-A2-21~22、4-A2-48
加賀市公共下水道事業

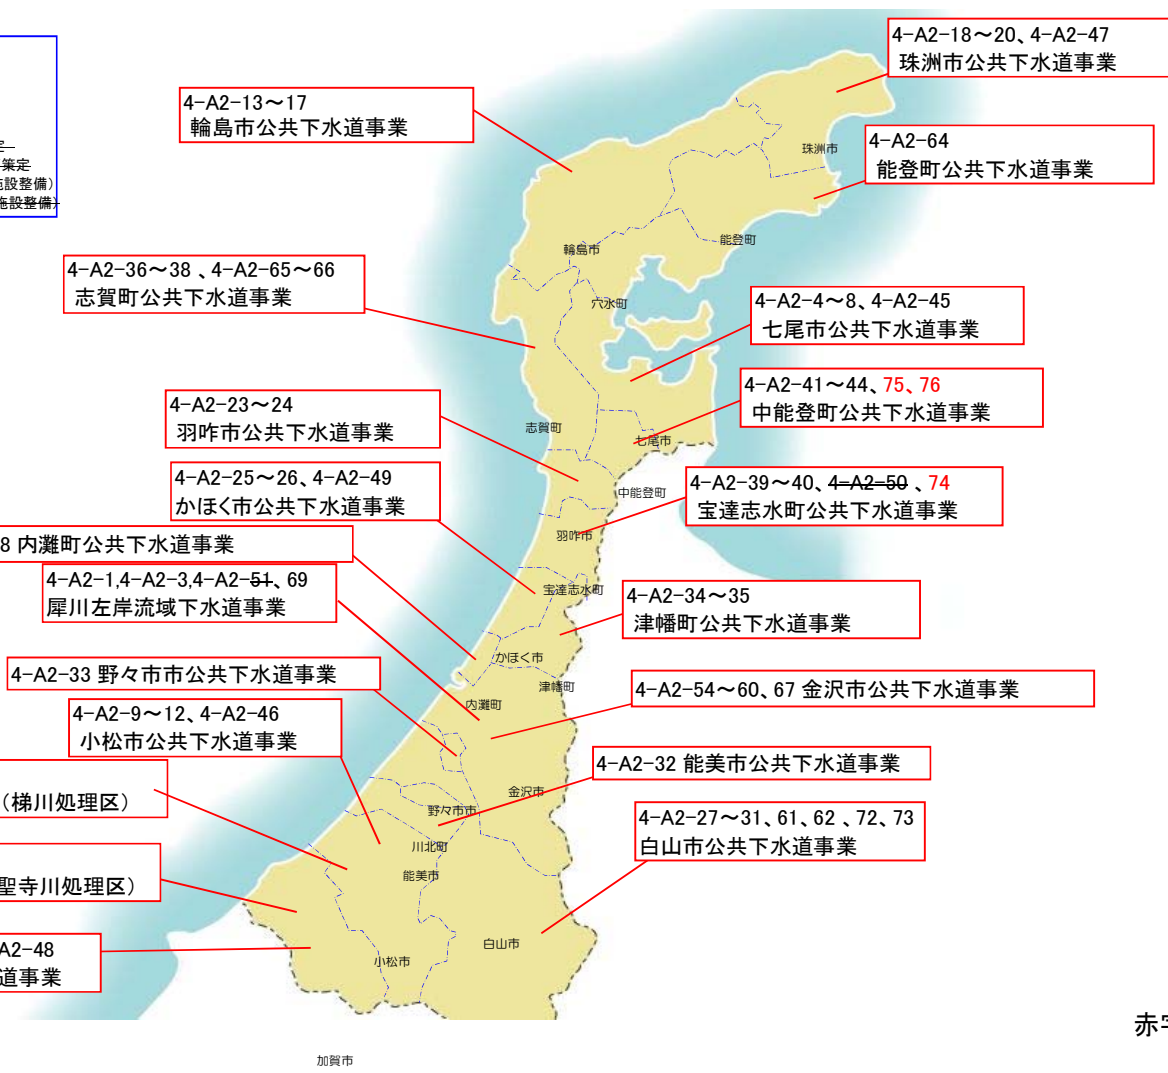

赤字事業は、追加・修正事業